Text zprávy:

Děkuji za Vámi poskytnuté informace, nejsem majitelem pozemku 187/1.
Prosím Vás o zaslání kopie souhlasu vlastníků sousedních pozemků před zahájením stavby, dále kopii souhlasu vlastníků sousedních pozemků zmíněné ve Vasi odpovědi (1metr odstup). Děkuji

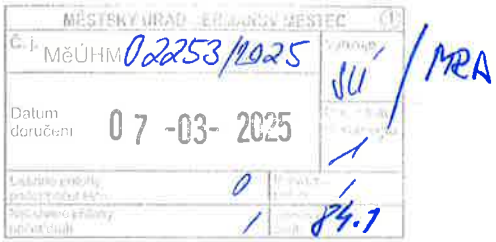

VYPRAVENO 14 -03- 2025

Městský úřad Heřmanův Městec

stavební úřad

Havlíčkova 801, 538 03 Heřmanův Městec

www.hermanuv-mestec.cz

Spis. zn.:	MěÚHM/02253/2025/Mr
Č.j.:	MěÚHM/02390/2025/Mra
Vyřizuje:	Jana Mrázková
E-mail:	jana.mrazkova@mesto-hm.cz
Tel.:	464 603 516
IDDS:	n5wb35z
Datum:	14.3.2025
Počet listů:	1
Počet příloh/listů:	2/0

SDĚLENÍ

poskytnutí informace dle zákona č. 106/1999 Sb.,

o svobodném přístupu k informacím, v platném znění

Městský úřad Heřmanův Městec, jako stavební úřad věcně příslušný podle § 30 odst. 1 písm. f) a § 30 odst. 3 písm. b) zákona č. 283/2021 Sb., stavební zákon, ve znění pozdějších předpisů (dále jen "stavební zákon") a místně příslušný podle § 11 odst. 1 zákona č. 500/2004 Sb., správní řád, ve znění pozdějších předpisů, obdržel dne 7.3.2025 žádost o poskytnutí informací, ve smyslu zákona č. 106/1999 Sb., o svobodném přístupu k informacím, ve znění pozdějších předpisů [redacted] (vlastník pozemku p.č. 187/12 v k.ú. Načešice) týkající se zaslání kopie souhlasu vlastníků sousedních pozemků před zahájením stavby garáže na pozemku p.č. 187/10 v k.ú. Načešice, dále kopii souhlasu vlastníků sousedních pozemků s odstupem 1m stavby garáže od hranic pozemků.

Stavební úřad předmětné dokumenty zasílá.

MĚSTSKÝ ÚŘAD
HEŘMANŮV MĚSTEC
Stavební úřad

Mgr. Věra Holánová
pověřená vedením stavebního úřadu

Obdrží:

[redacted]

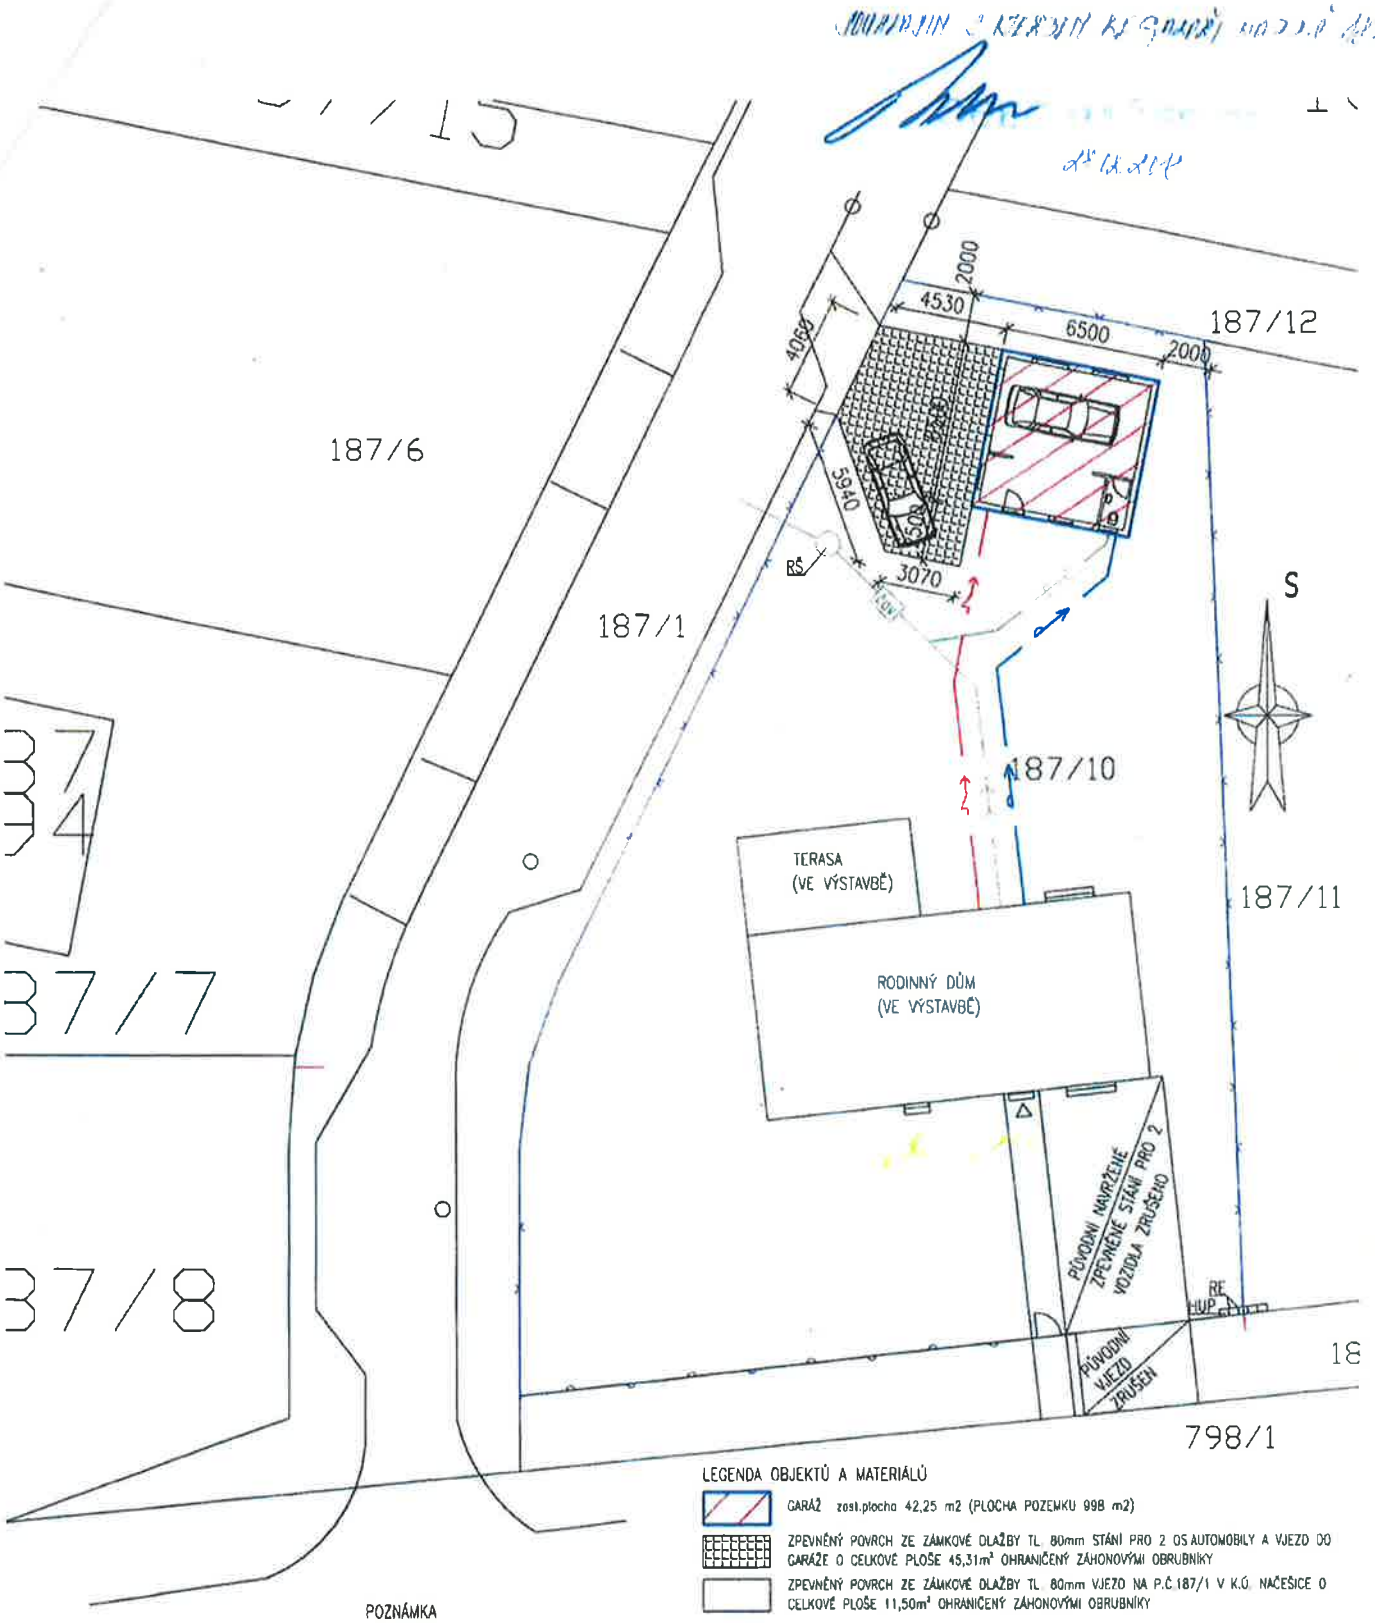

POZNÁMKA

V SITUACI JSOU UVEDENY POUZE INŽENÝRSKÉ SÍTĚ TÝKAJÍCÍ SE PŘIPOJENÍ GARÁŽE.
KRYTÍ POTRUBÍ A VEDENÍ JEDNOTLIVÝCH INŽENÝRSKÝCH SÍTÍ I JEJICH VZÁJEMNÉ VZDÁLENOSTI A VZDÁLENOSTI PŘI KŘÍŽENÍ MUSÍ ODPOVÍDAT ČSN 73 6005. PŘED ZAHÁJENÍM VÝKOPOVÝCH PRACÍ BUDE NUTNÉ PROVÉST VYTÝČENÍ STÁVAJÍCÍCH INŽENÝRSKÝCH SÍTÍ. SPRÁVCI INŽENÝRSKÝCH SÍTÍ SI VYHRAZUJÍ PROVEDENÍ KONTROLY PŘED ZÁHOZEM. PŘED ZÁHOZEM PO ULOŽENÍ VEDENÍ INŽ. SÍTÍ BUDE PROVEDENO ZAMĚŘENÍ SKUTEČNÉHO PROVEDENÍ INŽ. SÍTÍ.

LEGENDA OBJEKTŮ A MATERIÁLŮ

GARÁŽ zast.plocha 42,25 m2 (PLOCHA POZEMKU 998 m2)

ZPEVNĚNÝ POVRCH ZE ZÁMKOVÉ DLAŽBY TL. 80mm STÁNÍ PRO 2 OS.AUTOMOBILY A VJEZD DO GARÁŽE O CELKOVÉ PLOŠE 45,31m² OHRANIČENÝ ZÁHONOVÝMI OBRUBNÍKY

ZPEVNĚNÝ POVRCH ZE ZÁMKOVÉ DLAŽBY TL. 80mm VJEZD NA P.Č.187/1 V K.Ú. NAČEŠICE O CELKOVÉ PLOŠE 11,50m² OHRANIČENÝ ZÁHONOVÝMI OBRUBNÍKY

LEGENDA INŽENÝRSKÝCH SÍTÍ

VEDENÍ VODOVODU PE DN 32; délka 16,0m
SPLAŠKOVÁ KANALIZACE DN 100; délka 9,0m
NOVÁ PŘÍPOJKA ELEKTRO KABEL CYKY-J 5X2,5mm², délka 17,0m

Vypracoval: Kamil Kolář	Zodpovědný projektant: Kamil Kolář		PROJEKT K	KAMIL KOLÁŘ Staré Jesenčany 94 530 02 Pardubice www.projekt-k.cz
Obec: Načešice	Kataster.území: Načešice			
Investor: Pavel Kohoda,V Lukách 83,53803 Heřmanův Městec Iveta Spudilová, Ročkova 155, 530 02 Ostřešany				
Stavba	Novostavba garáže na p.č. 187/10 v k.ú. Načešice		Stupeň	pro ohlášení stavby
			Datum	leden 18
Obsah výkresu	Situace umístění, zpevněných ploch a vjezd– varianta 2	Formát 1xA4	Měřítko 1:200	Č.výkresu: C-02

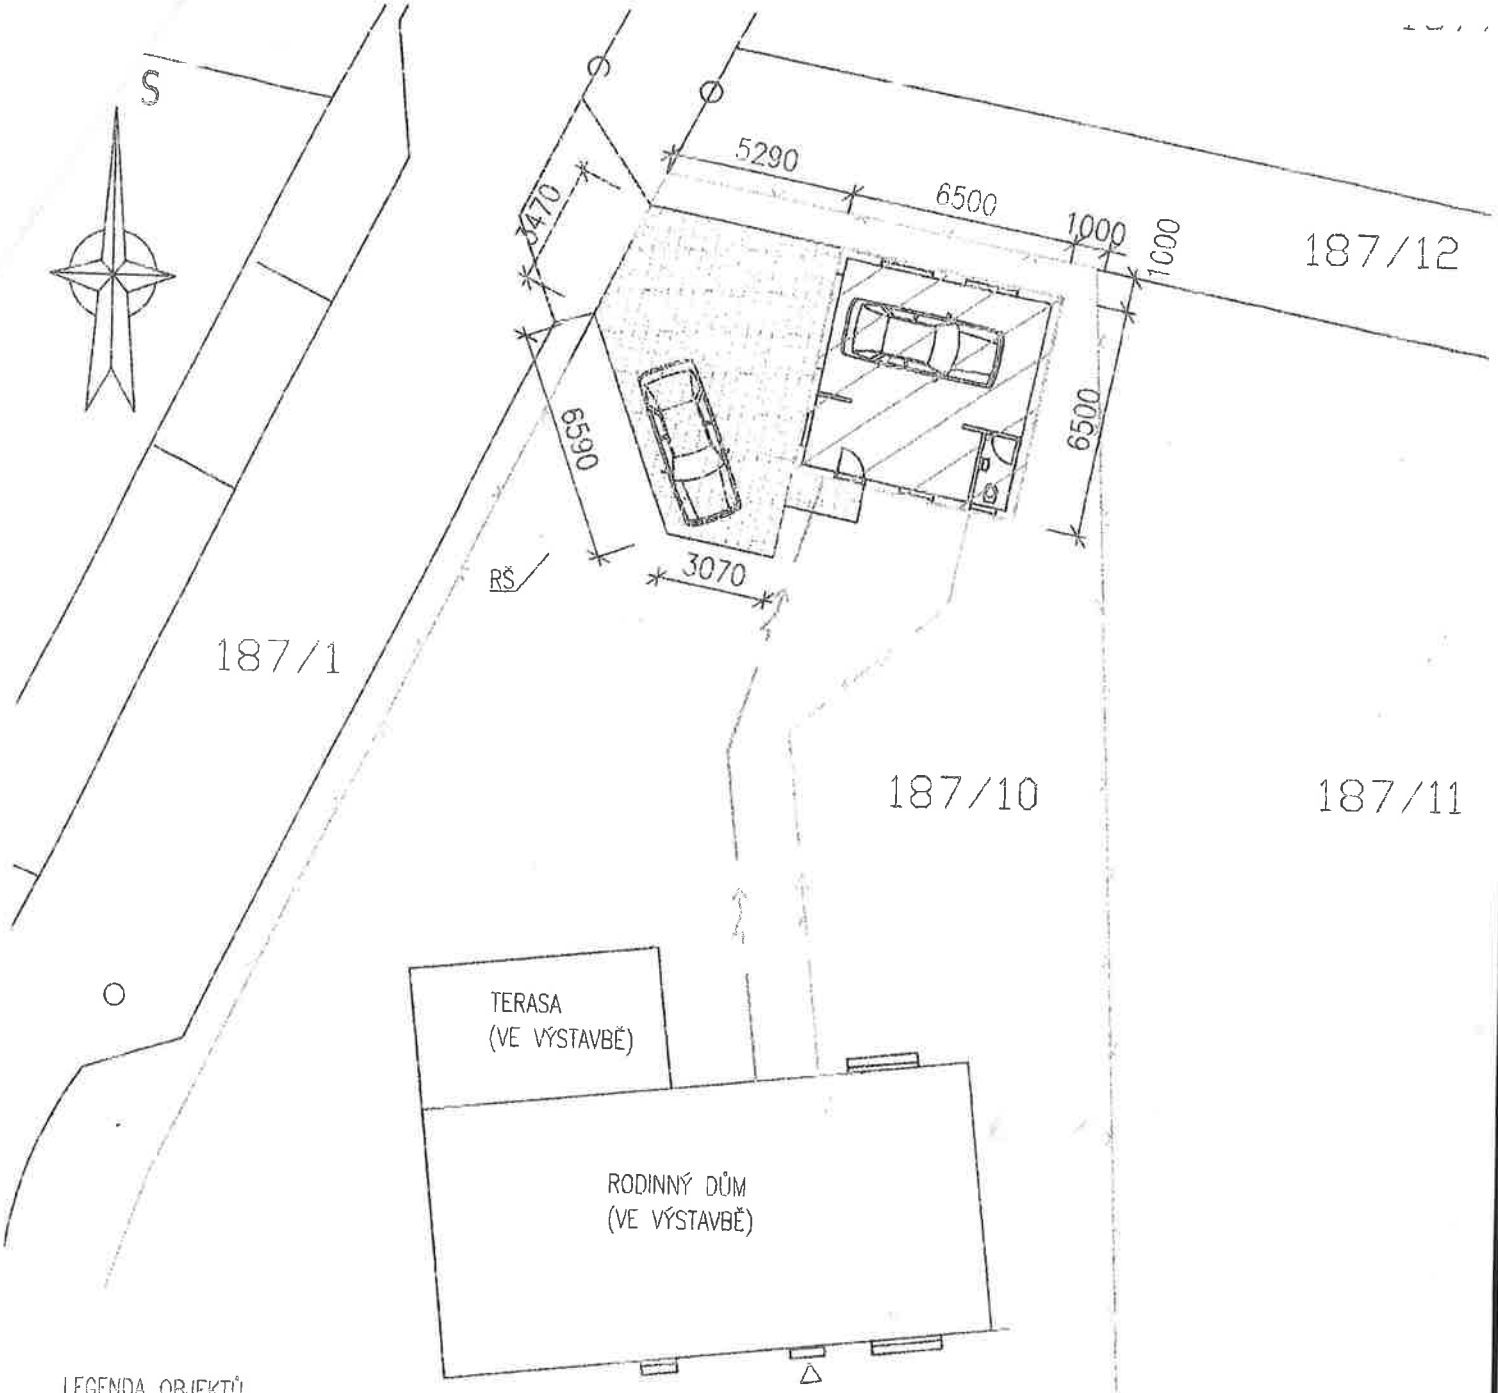

LEGENDA OBJEKTŮ

GARÁŽ zast.plocha 42,25 m2 (PLOCHA POZEMKU 998 m2)

ZPEVNĚNÝ POVRCH ZE ZÁMKOVÉ DLAŽBY TL. 80mm VJEZD NA P.Č.187/1 V K.Ú. NAČEŠICE O CELKOVÉ PLOŠE 13,6m² OHRANIČENÝ ZÁHONOVÝMI OBRUBNÍKY

187/16

SOUHLASY FYZICKÝCH A PRÁVNICKÝCH OSOB S VLASTNICKÝMI PRÁVY K SOUSEDNÍM POZEMKŮM

SITUACE UMÍSTĚNÍ NOVOSTAVBY GARÁŽE NA P.Č.187/10 V K.Ú. NAČEŠICE (1:200)

INVESTOR: PAVEL KALVODA, V LUKÁCH 83, 538 03 HEŘMANŮV MĚSTEC, IVETA SPUDILOVÁ, ROČKOVA 155, 530 02 OSTŘEŠANY

ZODPOVĚDNÝ PROJEKTANT: KAMIL KOLÁŘ

Podpisem potvrzuji, že jsem byl jako osoba jejichž vlastnické nebo právo odpovídající věcnému břemenu k sousedním stavbám anebo sousedním pozemkům nebo stavbám na nichž může být prováděním stavebního záměru přímo dotčeno, obeznámen a souhlasím dle §105 zákona č. 225/2017 Sb. v platném znění o územním plánování a stavebním řádu se záměrem investora.

PARC.ČÍSLO	JMÉNO NEBO NÁZEV SPOLEČNOSTI A ADRESA VLASTNÍKA POZEMKU	DATUM NAROZENÍ NEBO IČ	PODPIS
187/1, 187/16	Obec Načešice, č.p. 21, 538 03 Načešice		SOUHLASÍME S VJEZDEM
187/11	Pruškovů Dita, Jiráskova 730, 53803 Heřmanův Městec		
187/12	Turek Jiří, č. p. 191, 53803 Načešice		